


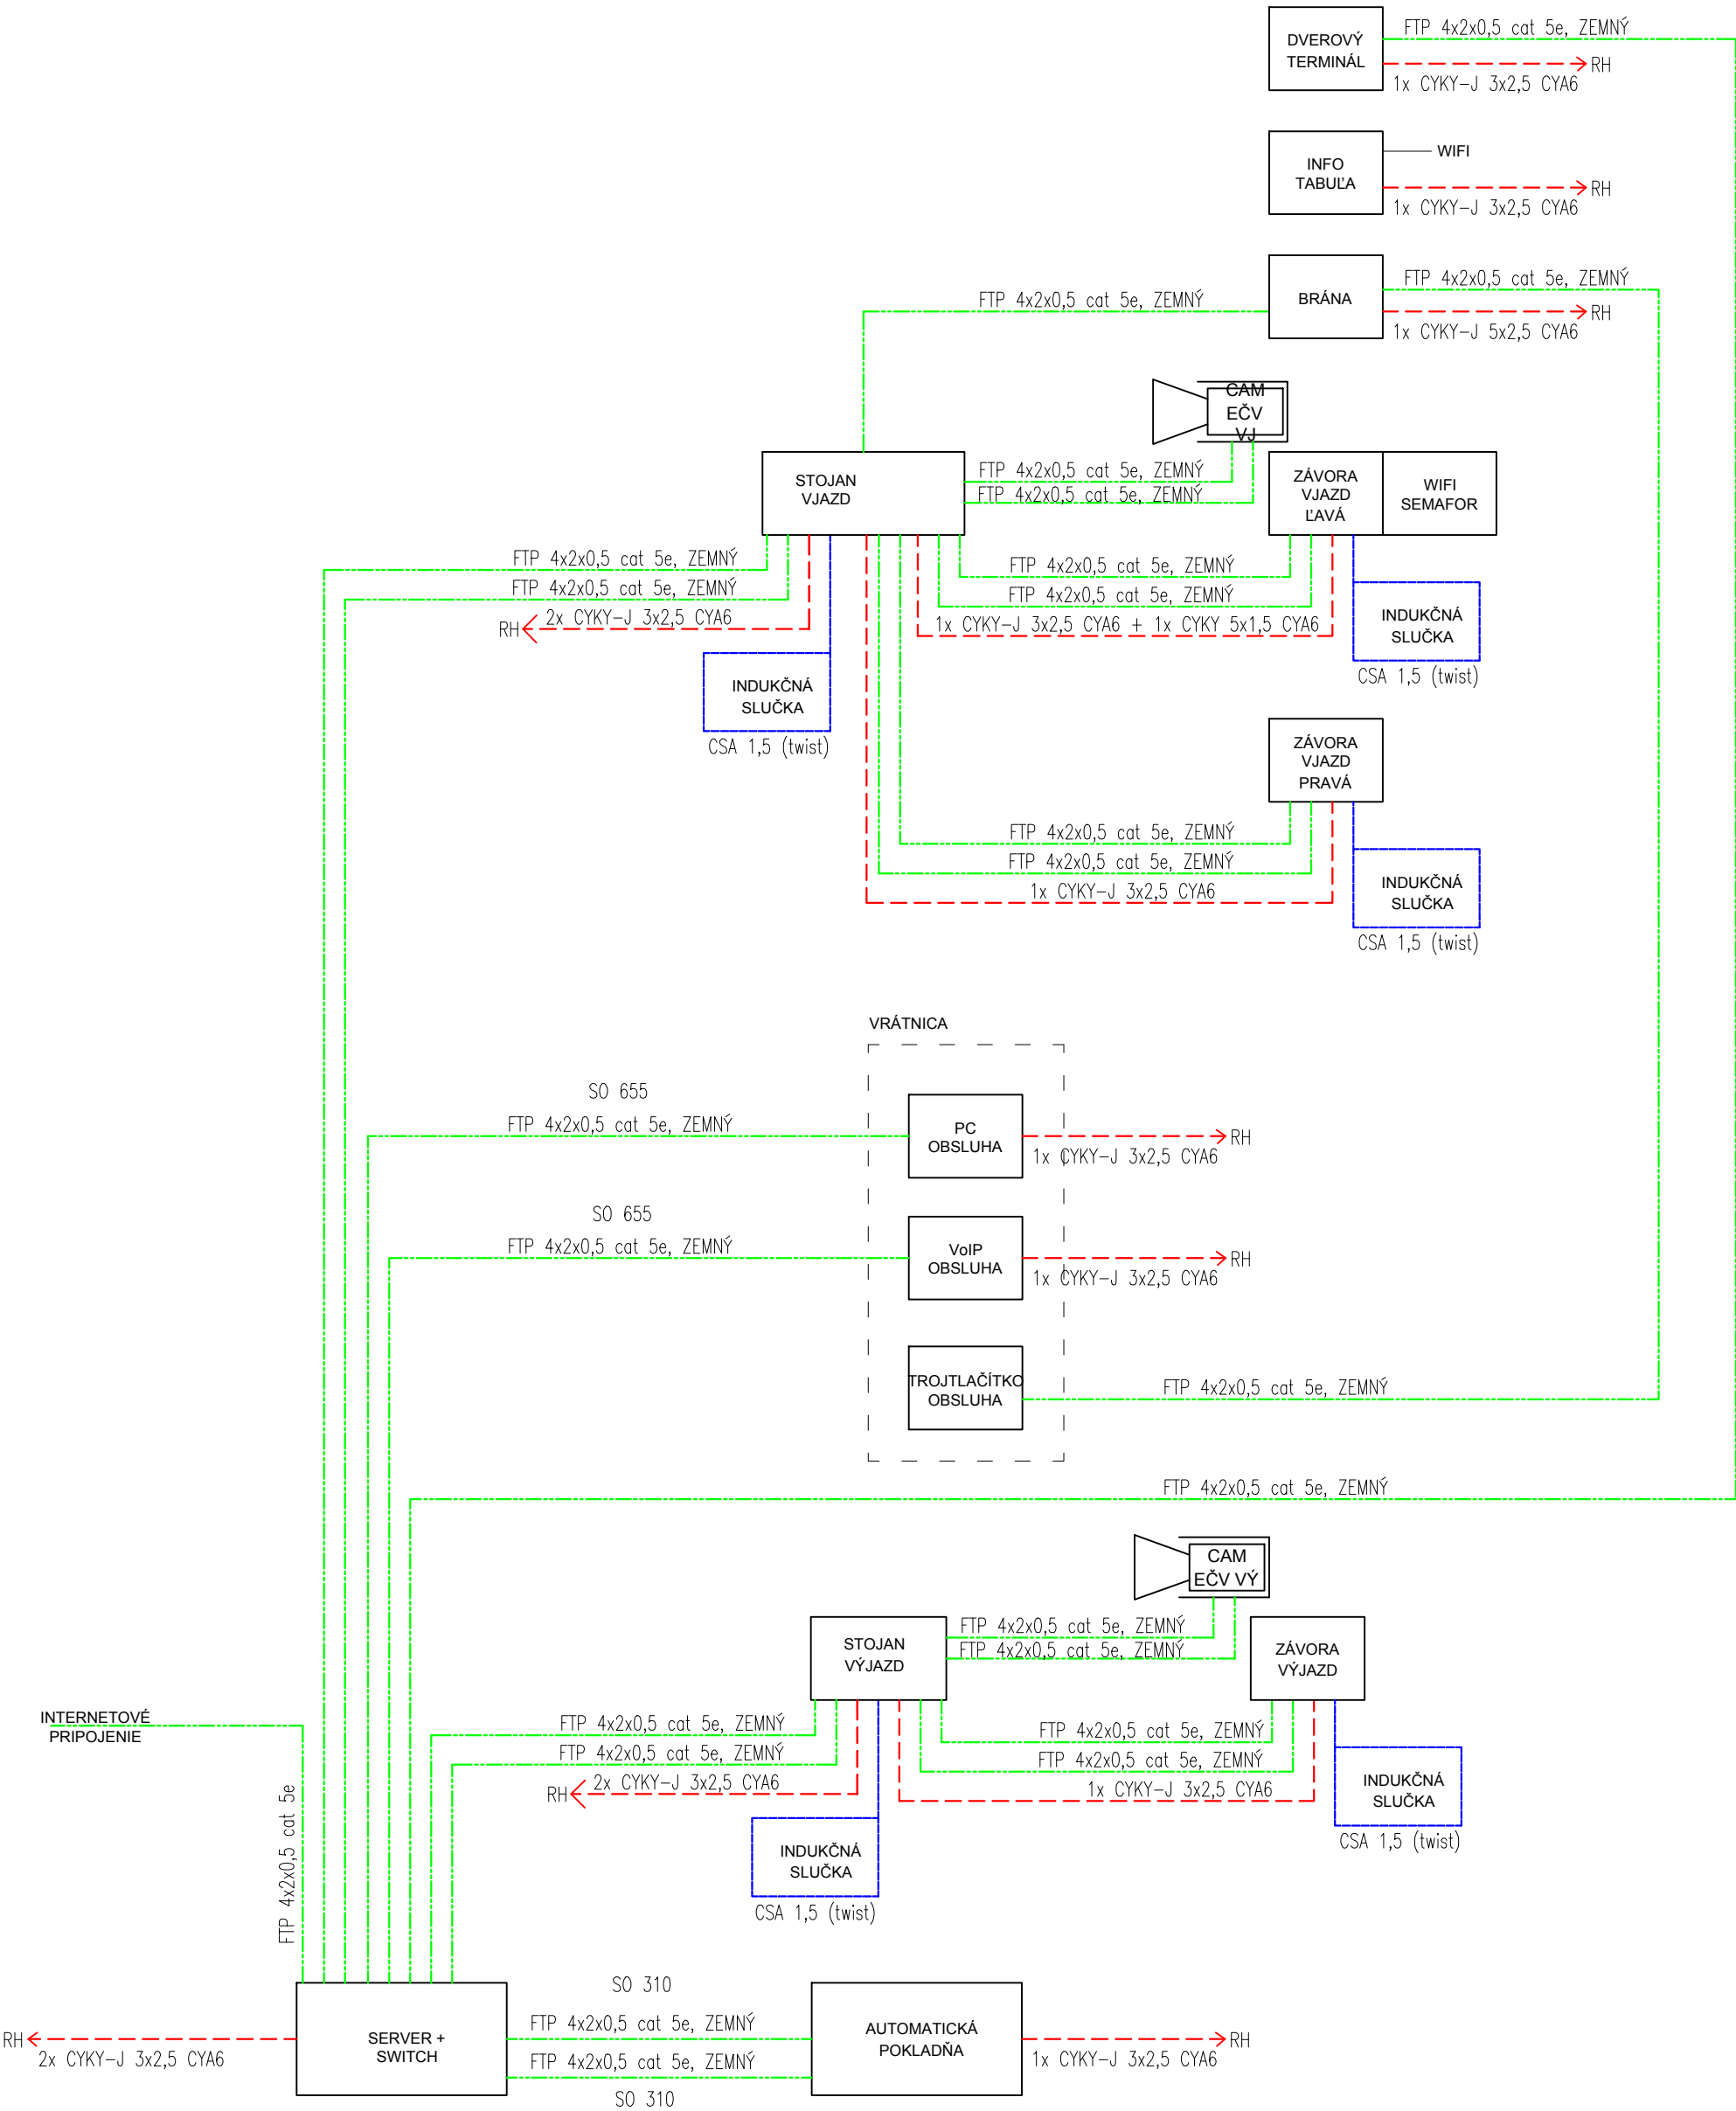

LEGENDA PARK. SYSTÉMU

RH rozvádzač nn

PROJEKTOVANÉ VEDENIA :

- SO 622

Silové vedenie 230V/50Hz + zemnenie
Kábel CYKY - J 3x2,5 CYA (H 07 V-K)6mm, FeZN
Kábel CYKY - J 5x2,5 CYA (H 07 V-K)6mm, FeZN
Kábel CYKY - J 5x1,5 CYA (H 07 V-K)6mm, FeZN
- SO 655

Vedenie komunikačnej zbernice
Kábel FTP 4x2x0,5, kat.5e; zemný

POZNÁMKY:

Server je umiestnený v zázemí, napr. kancelária vedúceho

Projekt skutočného vyhotovenia

STRATEGICKÝ PARK NITRA		NAZOV VYKRESU / DRAWING TITLE:					
PARKOVACÍ SYSTÉM		BLOK. SCHÉMA ZAPOJENIA					
SHEET N°	A.01		0	0	2	11.2018	2xA3
		MIERKA SCALE	Č.VÝKR. DRAW.N°	PODLAŽIE FLOOR	DÁTUM DATE	FORMAT	